Ministero delle Infrastrutture e dei Trasporti

PROVVEDITORATO INTERREGIONALE ALLE OPERE PUBBLICHE
TOSCANA - UMBRIA
SEDE COORDINATA DI PERUGIA
SEZIONE OPERAZIONI DI TERNI
Via Plinio il Giovane, 11 05100 Terni - Tel/Fax: 0744/50145-50146

TERNI - NUOVA SEDE DEI VIGILI DEL FUOCO. POLO DIDATTICO PER LE TECNICHE SPELEO ALPINE FLUVIALI - PERIZIA DI VARIANTE -

- AS BUILT -

Responsabile del Procedimento: Geom. Nazzareno Desideri

Progettisti:

Impianti: Per. Ind. Luigi GIANSANTI c/o 2P STUDIO TECNICO ASSOCIATO
Via A. Vanzetti, 24
05100 TERNI

PIANO TERRA:

Scala:	Tav:
1:50	E01
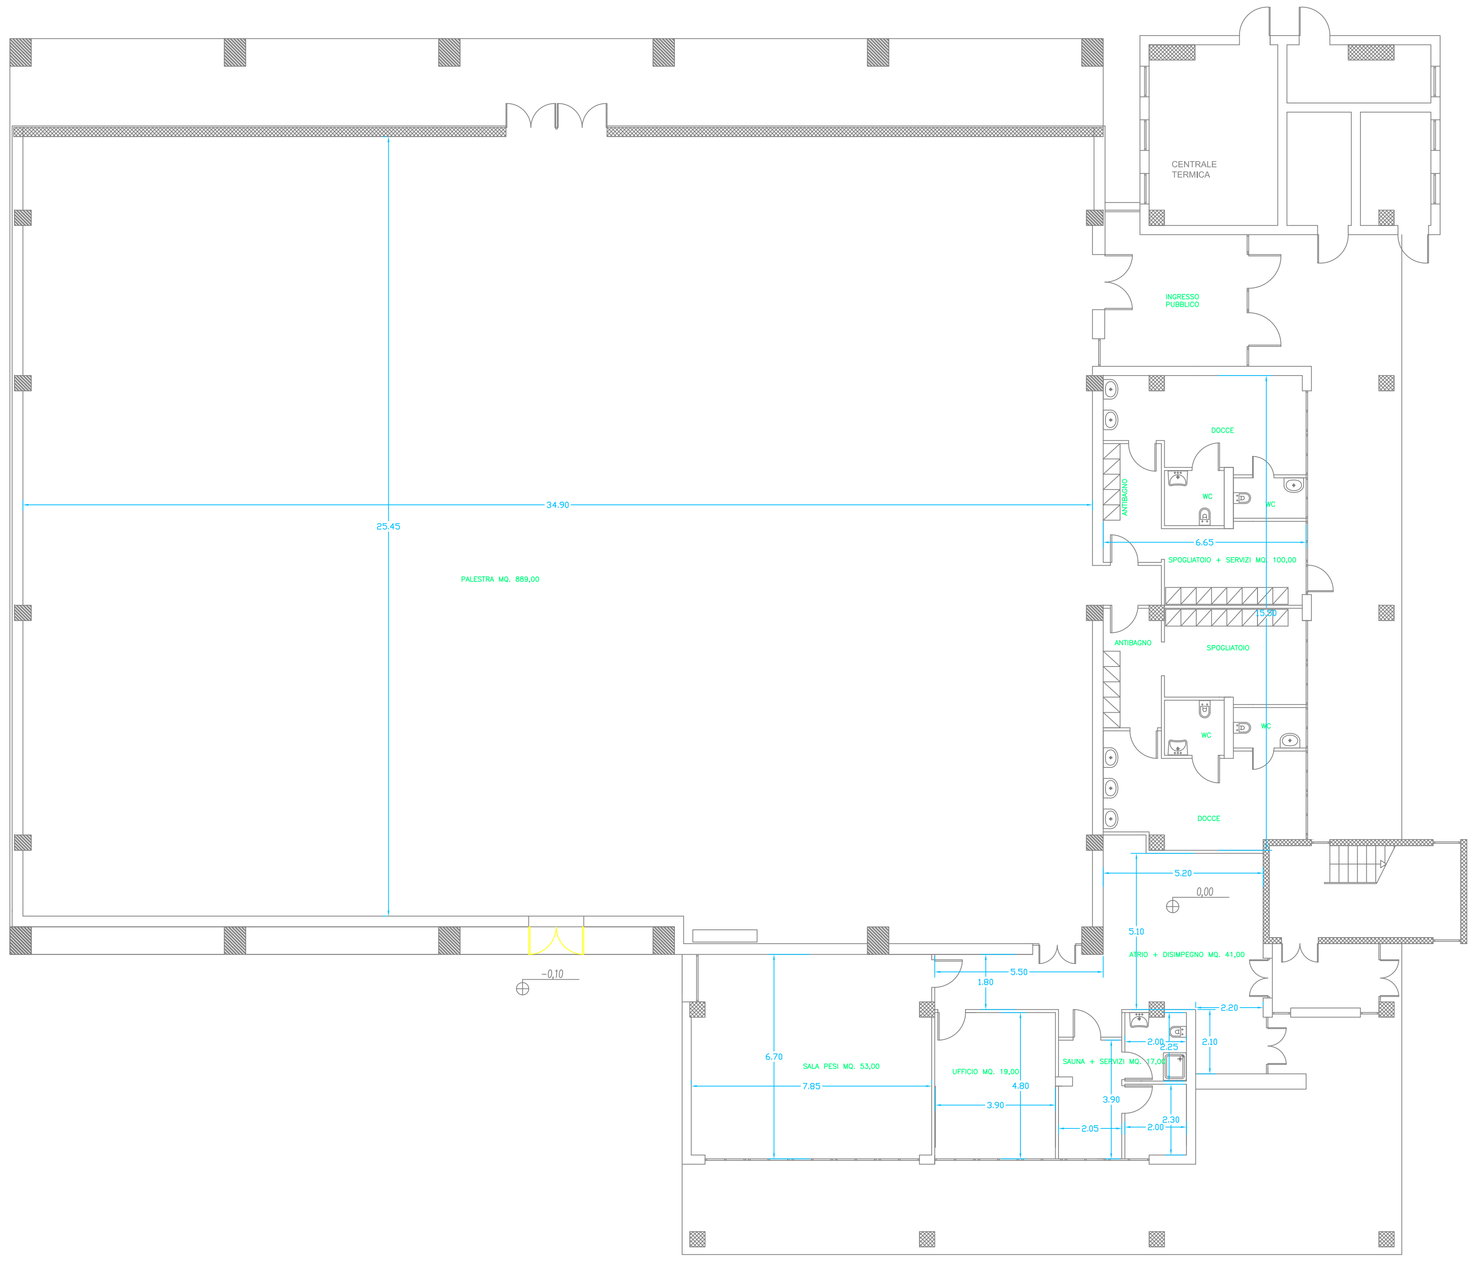
Data: 23/06/2010